

ENGINEERING ARCHITECTURE

DEPARTMENT

NAKHON RATCHASIMA RAJABHAT

UNIVERSITY


T: (044)255-332 EXT.1531

โครงการ

ปรับปรุงซ่อมแซมระบบบำบัดน้ำเสียอาคารศูนย์อาหาร

มหาวิทยาลัยราชภัฏนครราชสีมา

AS-BUILT DRAWING

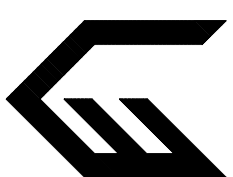

ENGINEERING ARCHITECTURE
DEPARTMENT
NAKHON RATCHASIMA RAJABHAT
UNIVERSITY
T: (044)255-332 EXT:1531

PROJECT

ปรับปรุงซ่อมแซม
น้ำป้อนน้ำเสียอาคารศูนย์อาหาร

OWNER
มหาวิทยาลัยราชภัฏ นครราชสีมา

ARCHITECTS

ENGINEERS

STRUCTURAL
นายณัฐวิทย์ ปิ่นตระกูล ภย 32987

ELECTRICAL

SANITARY

ตรวจแบบ
นายณัฐวิทย์ ปิ่นตระกูล ภย 32987

DRAWN BY
นายธีรวัฒน์ พรหมจันทร์

DRAWING TITLE

แผนผังมหาวิทยาลัย

DRAWING NO.

TOTAL

1


12

AS-BUILT DRAWING



มหาวิทยาลัยราชภัฏนครราชสีมา

ผังบริเวณภายใน มหาวิทยาลัยราชภัฏนครราชสีมา ปี 2562

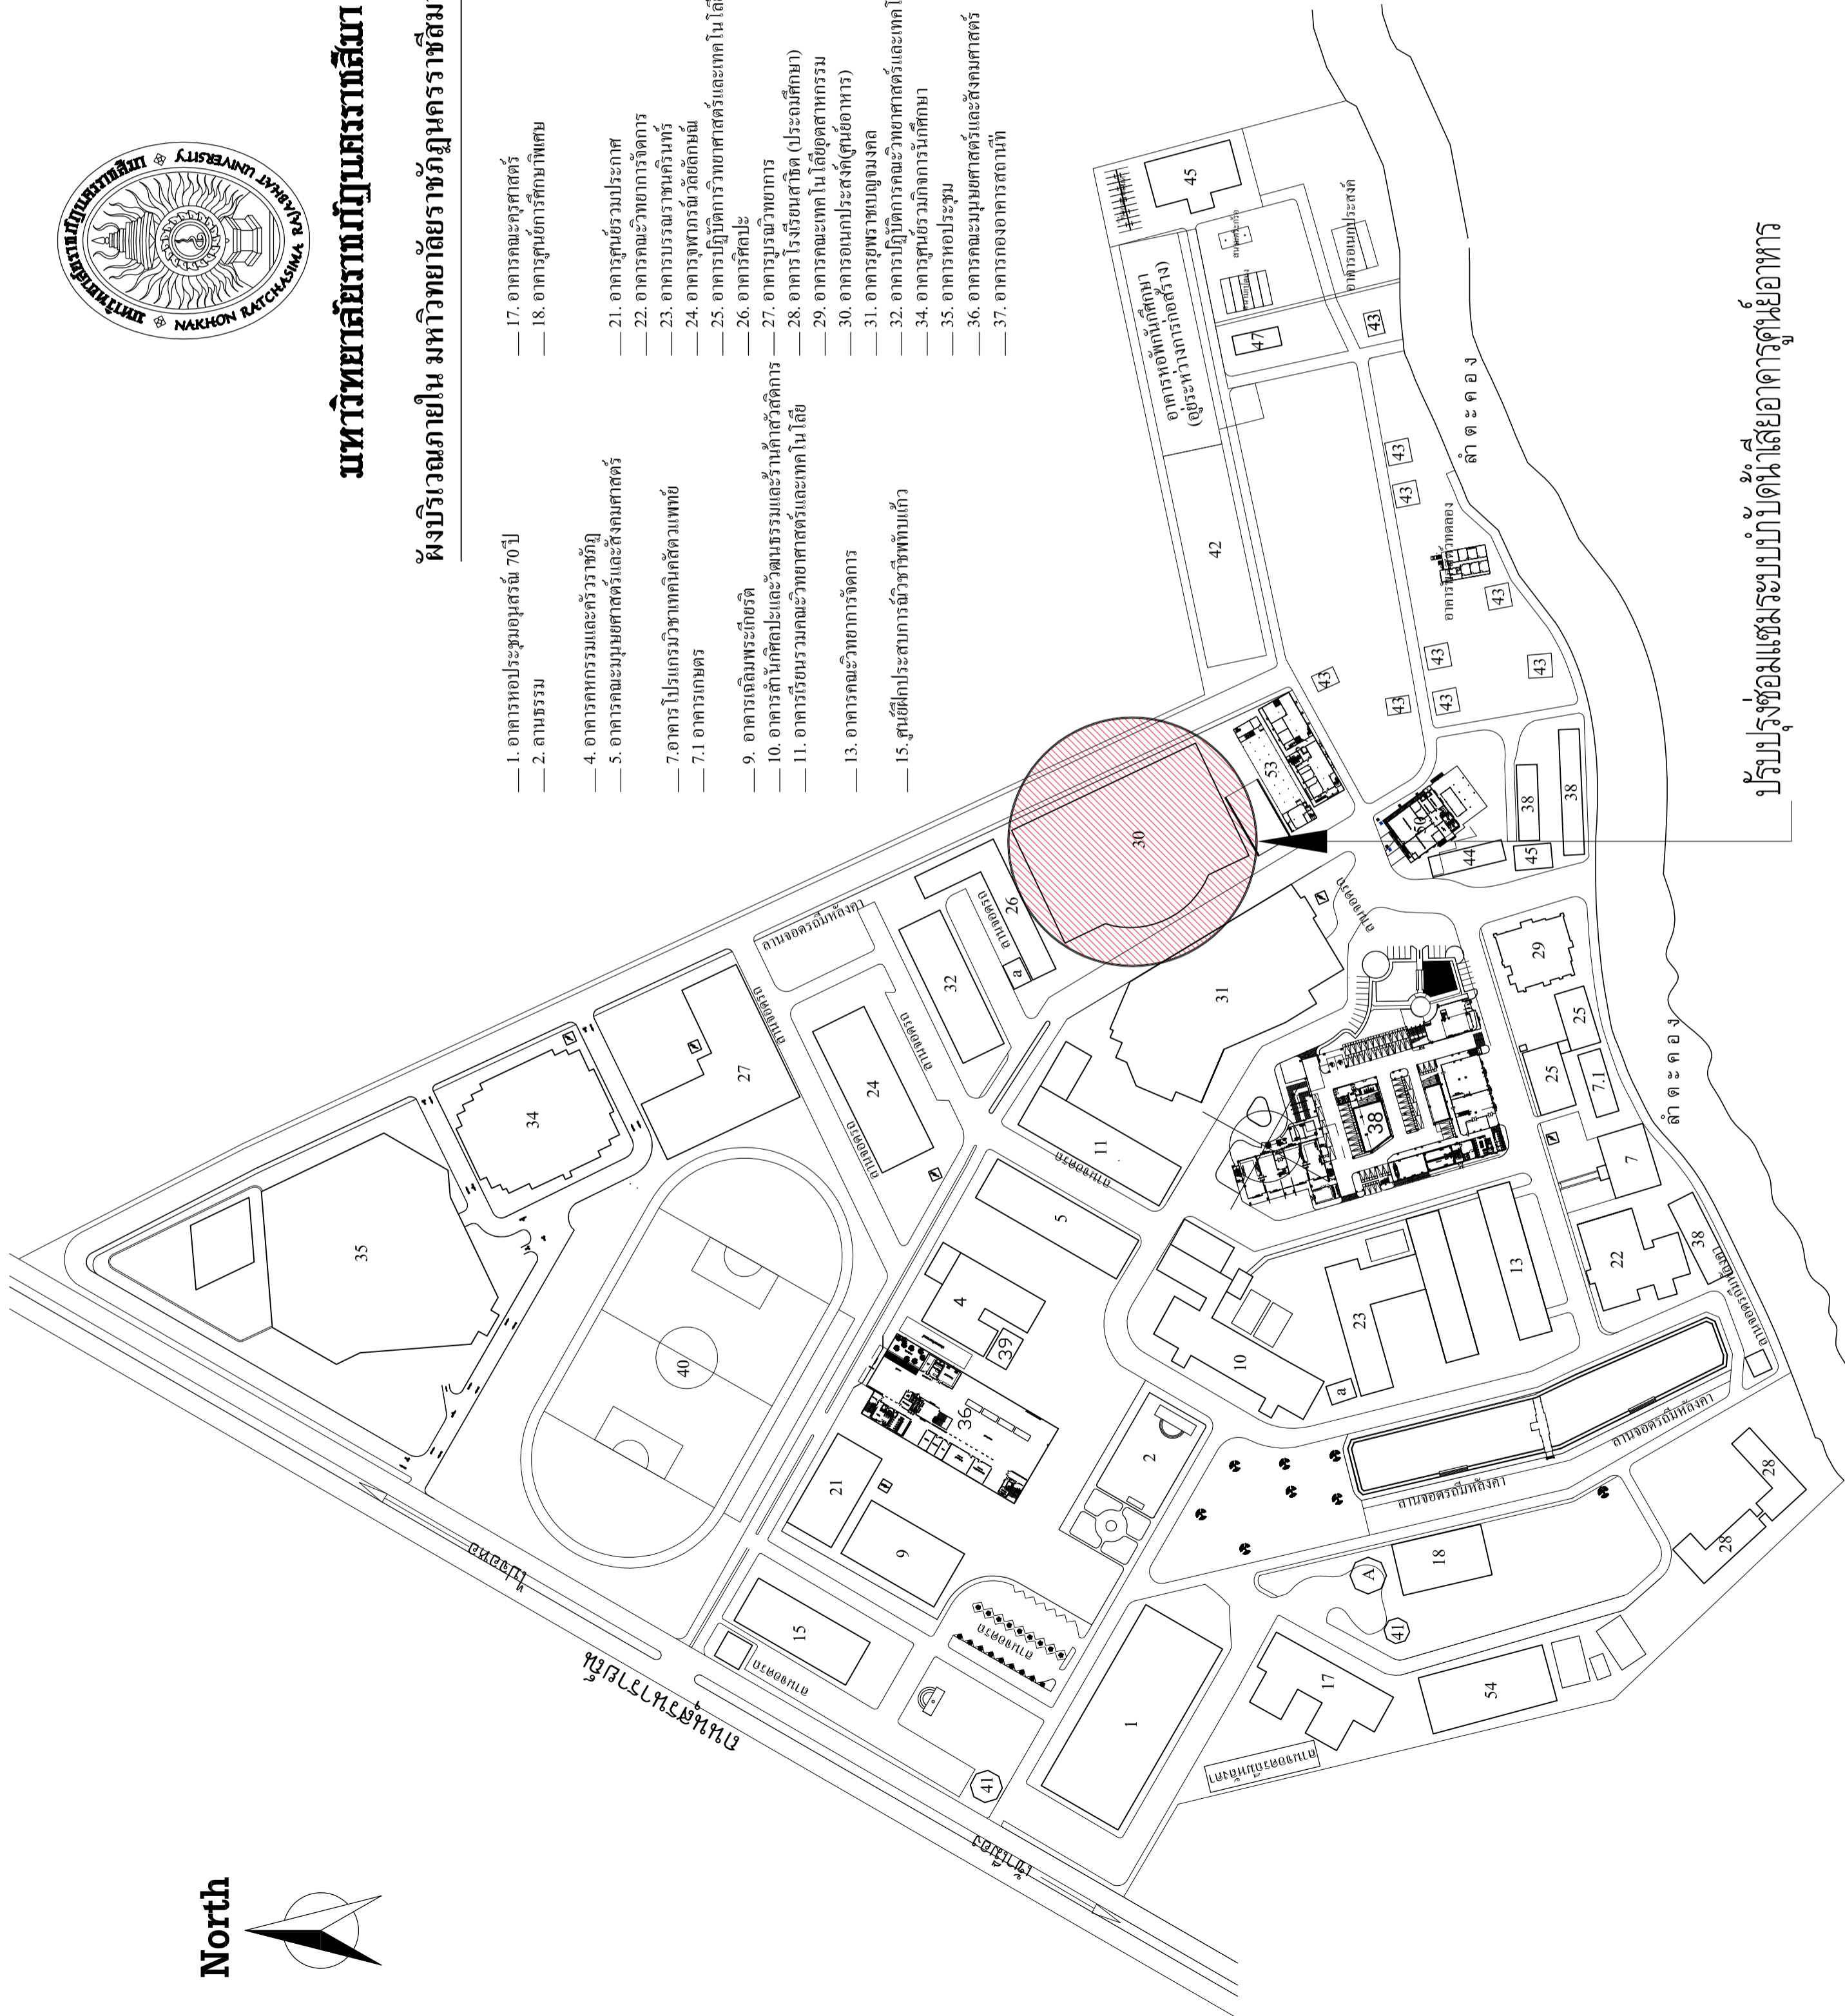

- 1. อาคารหอประชุมอนุสรณ์ 70 ปี
- 2. ลานธรรม
- 4. อาคารกิจกรรมและศูนย์วิจัย
- 5. อาคารคณะมนุษยศาสตร์และสังคมศาสตร์
- 7. อาคารโปรแกรมวิชาเทคโนโลยีสารสนเทศ
- 7.1 อาคารเกษตร
- 9. อาคารเฉลิมพระเกียรติ
- 10. อาคารสำนักศิลปะและวัฒนธรรมและเรือนแก้ว
- 11. อาคารวิชารวมคณะวิทยาศาสตร์และเทคโนโลยี
- 13. อาคารคณะวิทยาศาสตร์
- 15. ศูนย์ฝึกประสบการณ์วิชาชีพที่พันแก้ว
- 17. อาคารคณะครุศาสตร์
- 18. อาคารศูนย์การศึกษาพิเศษ
- 21. อาคารศูนย์รวมประชาคม
- 22. อาคารคณะวิทยาศาสตร์การศึกษาศาสตร์
- 23. อาคารบรรณารักษศาสตร์
- 24. อาคารอุตสาหกรรมศิลป์
- 25. อาคารปฏิบัติการวิทยาศาสตร์และเทคโนโลยีอาหาร
- 26. อาคารศิลปะ
- 27. อาคารบูรณาการ
- 28. อาคารโรงเรียนสาธิต (ประถมศึกษา)
- 29. อาคารคณะเทคโนโลยีอุตสาหกรรม
- 30. อาคารศูนย์วิจัยการเกษตรและสิ่งแวดล้อม
- 31. อาคารพยาบาลชุมชน
- 32. อาคารปฏิบัติการคณะวิทยาศาสตร์และเทคโนโลยี
- 34. อาคารศูนย์วิจัยการเกษตรและสิ่งแวดล้อม
- 35. อาคารหอประชุม
- 36. อาคารคณะมนุษยศาสตร์และสังคมศาสตร์
- 37. อาคารกองอาคารสถานที่
- 38. อาคารปฏิบัติการรวม
- 39. อาคารปฏิบัติการสหกรณ์
- 40. สนามกีฬา
- 41. ศาลาพักผ่อนศึกษา
- 42. หอพักนักศึกษาคณะ
- 43. บ้านพักข้าราชการ
- 44. เฟดดิ้งเฮาส์
- 45. อาคารพักอาศัยอาจารย์และข้าราชการ
- 47. อาคารโรงเรียนมัธยมแก้ว
- A. รั้วด้านซ้าย
- B. รั้วด้านขวา
- 50. อาคารปฏิบัติการชีววิทยาศาสตร์และเทคโนโลยีอุตสาหกรรม
- 54. อาคารโรงเรียนสาธิต

แผนผังมหาวิทยาลัย

Scale




** แบบรูปราชการสามารถปรับแก้ได้ตามความเหมาะสมของพื้นที่ และสามารถทำการประมาณราคา งานเพิ่ม-งานลดเพื่อแก้ไขได้

